


PLAN LOCAL D'URBANISME DE SAINT-LARY-SOULAN

PIECE 6.7 : PLAN DU RESEAU D'EAUX PLUVIALES



*Saint Lary Soulan
Le 29 Mars 2016*

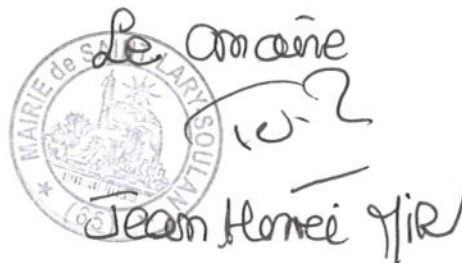


EAU & ENVIRONNEMENT

SITE DE PAU

Hélioparc
2 Avenue Pierre Angot
64053 PAU CEDEX 9
Tel. : +33 (0)5 59 84 23 50
Fax : +33 (0)5 59 84 30 24

COMMUNE DE SAINT-LARY-SOULAN

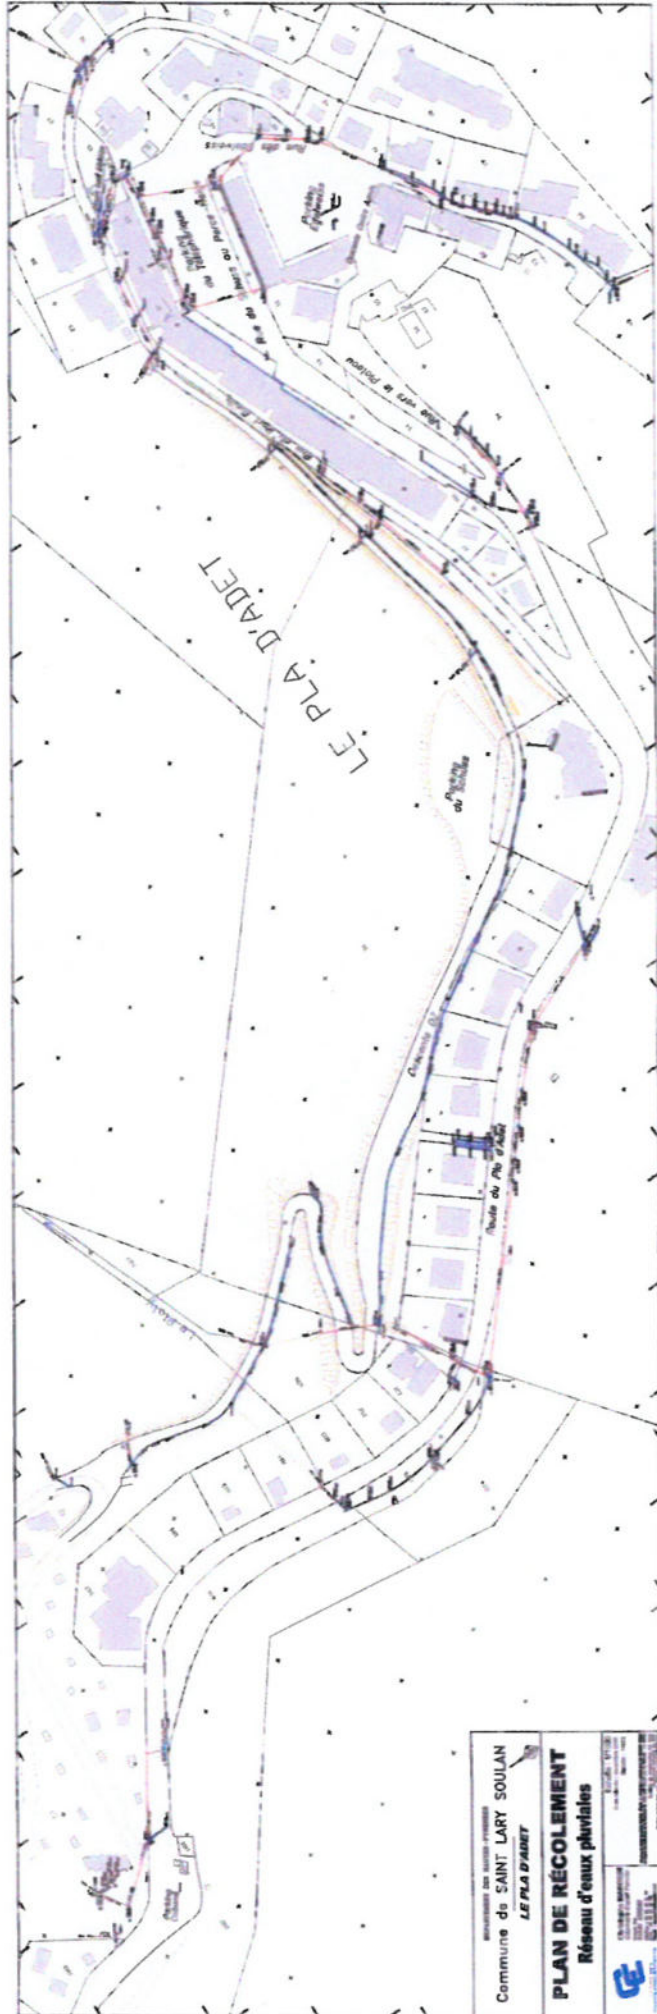

COMMUNES DES HAUTES PYRÉNÉES
 Commune de SAINT LARY SOULAN
LE PLA D'ADET

PLAN DE RÉCOLEMENT
 Réseau d'eaux pluviales

DATE : 11/12/2014
 ÉLÉMENT : 01
 ÉCHELLE : 1/500
 AUTRES :
